
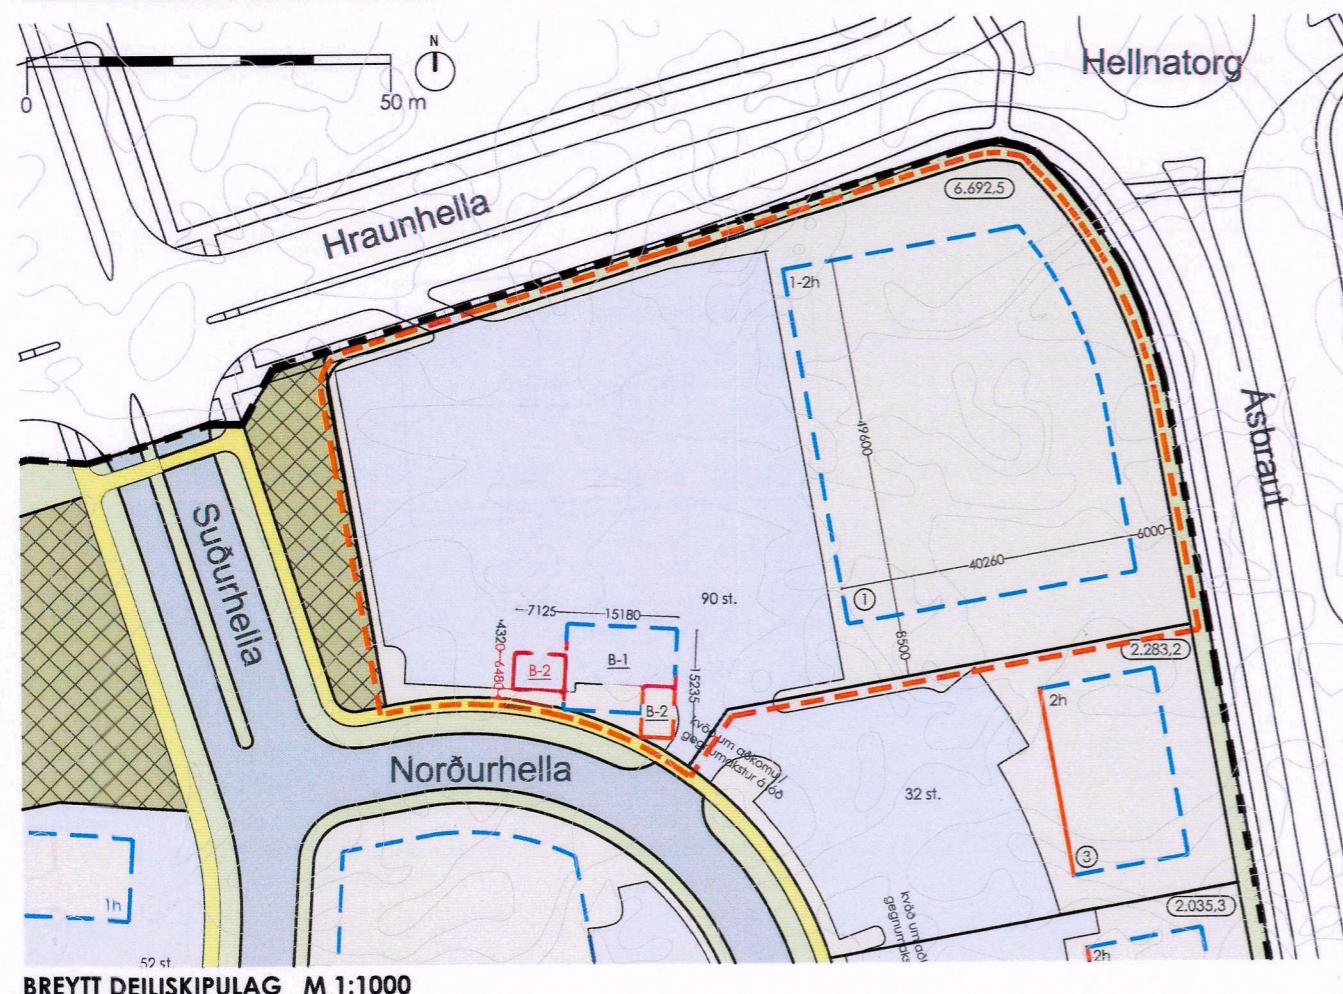


# BREYTING DEILISKIPULAG - SELHRAUN SUÐUR / NORDURHELLA 1

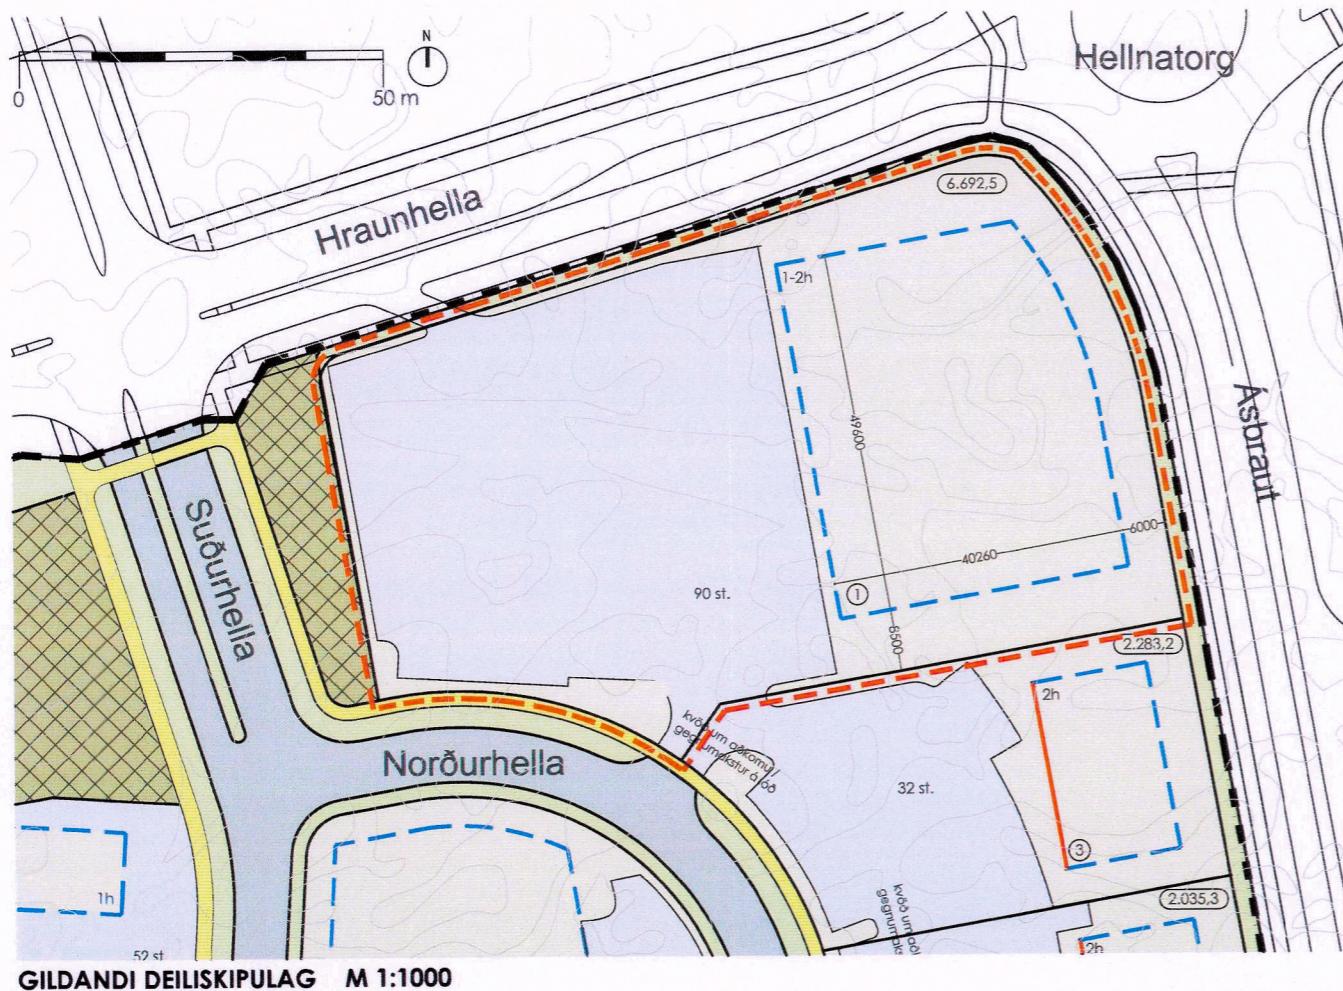


Í gildi er deiliskipulag Selhraun suður, sem samþykkt var í skipulags-og byggingaráði Hafnarfjarðarbæjar þann **23.10.2018** með síðari breytingum er nær til lóðarinnar við Norðurhella 1, samykkt í skipulags-og byggingaráði Hafnarfjarðar þann **09.04.2019**.

Birt í B-deild Stjórnartíðinda þann **23. Júní 2019**.

## SKÝRINGAR:

- [Red dashed line] mörk deiliskipulagsbreytingar
- [Blue dashed line] mörk skipulagssvæðis
- [Yellow hatched area] ósnorlög hraun
- [Light blue area] gras / gróður
- [Yellow line] göngustigar
- [Purple line] götur
- [Light purple area] bilastæði
- [Small square] fjöldi bilastæða
- [Light grey area] lóðir
- [Yellow line] lóðamörk
- [Blue dashed line] byggingareitur
- [Red line] bundin byggingarlína
- [Circle with number] númer lóða
- [Small square with 'DELDU'] stærð lóðar
- [Small square with 'DN'] hæð byggingar

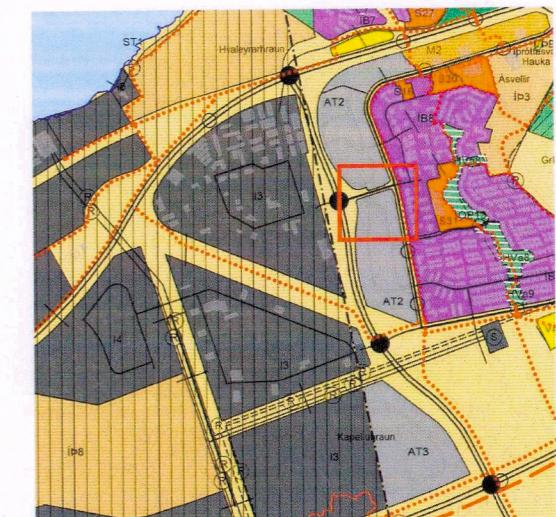

HLUTI AF ÁDALSKIPULAGI HAFNARFJARDAR 2013-2025.

Deiliskipulagsbreyting þessi sem fengið hefur meðferð í samræmi við ákvæði 2. mgr. 43. gr. skipulagslaga nr. 123/2010 var samþykkt á aigreiðslufundi skipulags- og byggingaráði Hafnarfjarðar þann **28.8.2019**.

**Hafnarfjarðarbær**  
skipulagsútltrui Hafnarfjarðar

Tillagan var auglýst fró **24.7.2019** með athugasemdafesti til **21.8.2019**.

Auglýsing um gildistöku breytingarinnar var birt í B-deild Stjórnartíðinda þann **11.9.2019**.

verk	Norðurhella 1
verkkaupi	
heiti	<b>BREYTING - NORDURHELLA 1</b>
mkv.	A3/1:1000
dags	19.07.19
hannað	gov / egg
teiknað	gov/egg

G.Oddur Víðisson  
220564-4369 arkitekt FAÍ

**dap**  
development architecture property

Tjamargata 4 101 Reykjavík  
s 6604200 arkitekt@dap.is www.dap.is

verknr.	teikning	breyting
14-04-O	(90)1.01	