


VELLIR 6. ÁFANGI, DEILISKIPULAGSBREYTING.

KLUKKUVELLIR 28-38

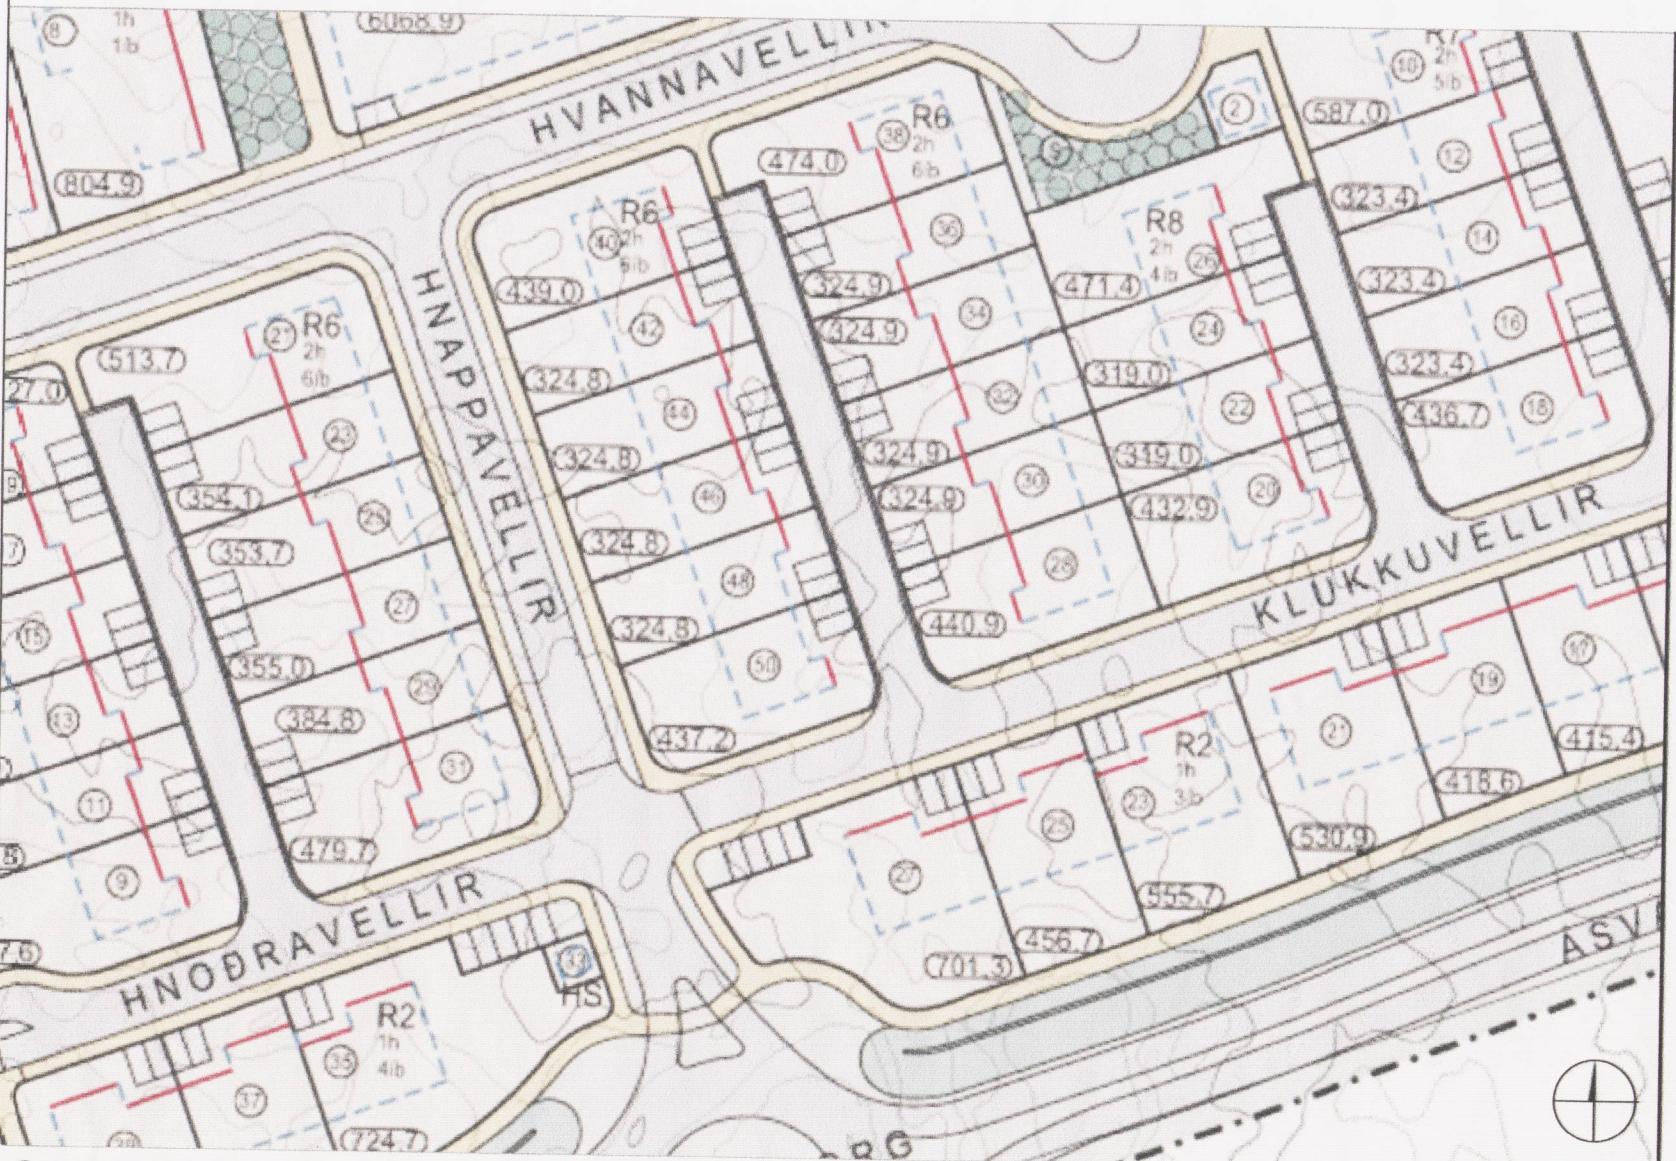

GILDANDI DEILISKIPULAG M. 1:1000 Samþykkt í bæjarstjórn 24.01.2006 og öðlast gildi 10.08.2006

Samkvæmt gildandi skilmálum:
5.3.6. Raðhús R6.


Pök skulu vera flöt eða risþak. Pakhalli 0.gr. eða 14. gr.

Lóðirnar eru fyrir fjögur sex íbúða raðhús af gerð R6, tvö við Klukkuvellir og tvö við Hnoðravellir. Húsin skulu vera tvær hæðir og bílgeymslur innbyggðar.

Bundin byggingarlína er sýnd á skipulagsupprætti.

Lóðarstærð kemur fram á skipulagsupprætti. Hámarks nýtingarhlutfall miðast við fullnýttan byggingarreit.

Mænishæð má mest vera 6,9 m yfir gólfkóta aðalhæðar. Hámarks hæð útveggja er 5,6 m.

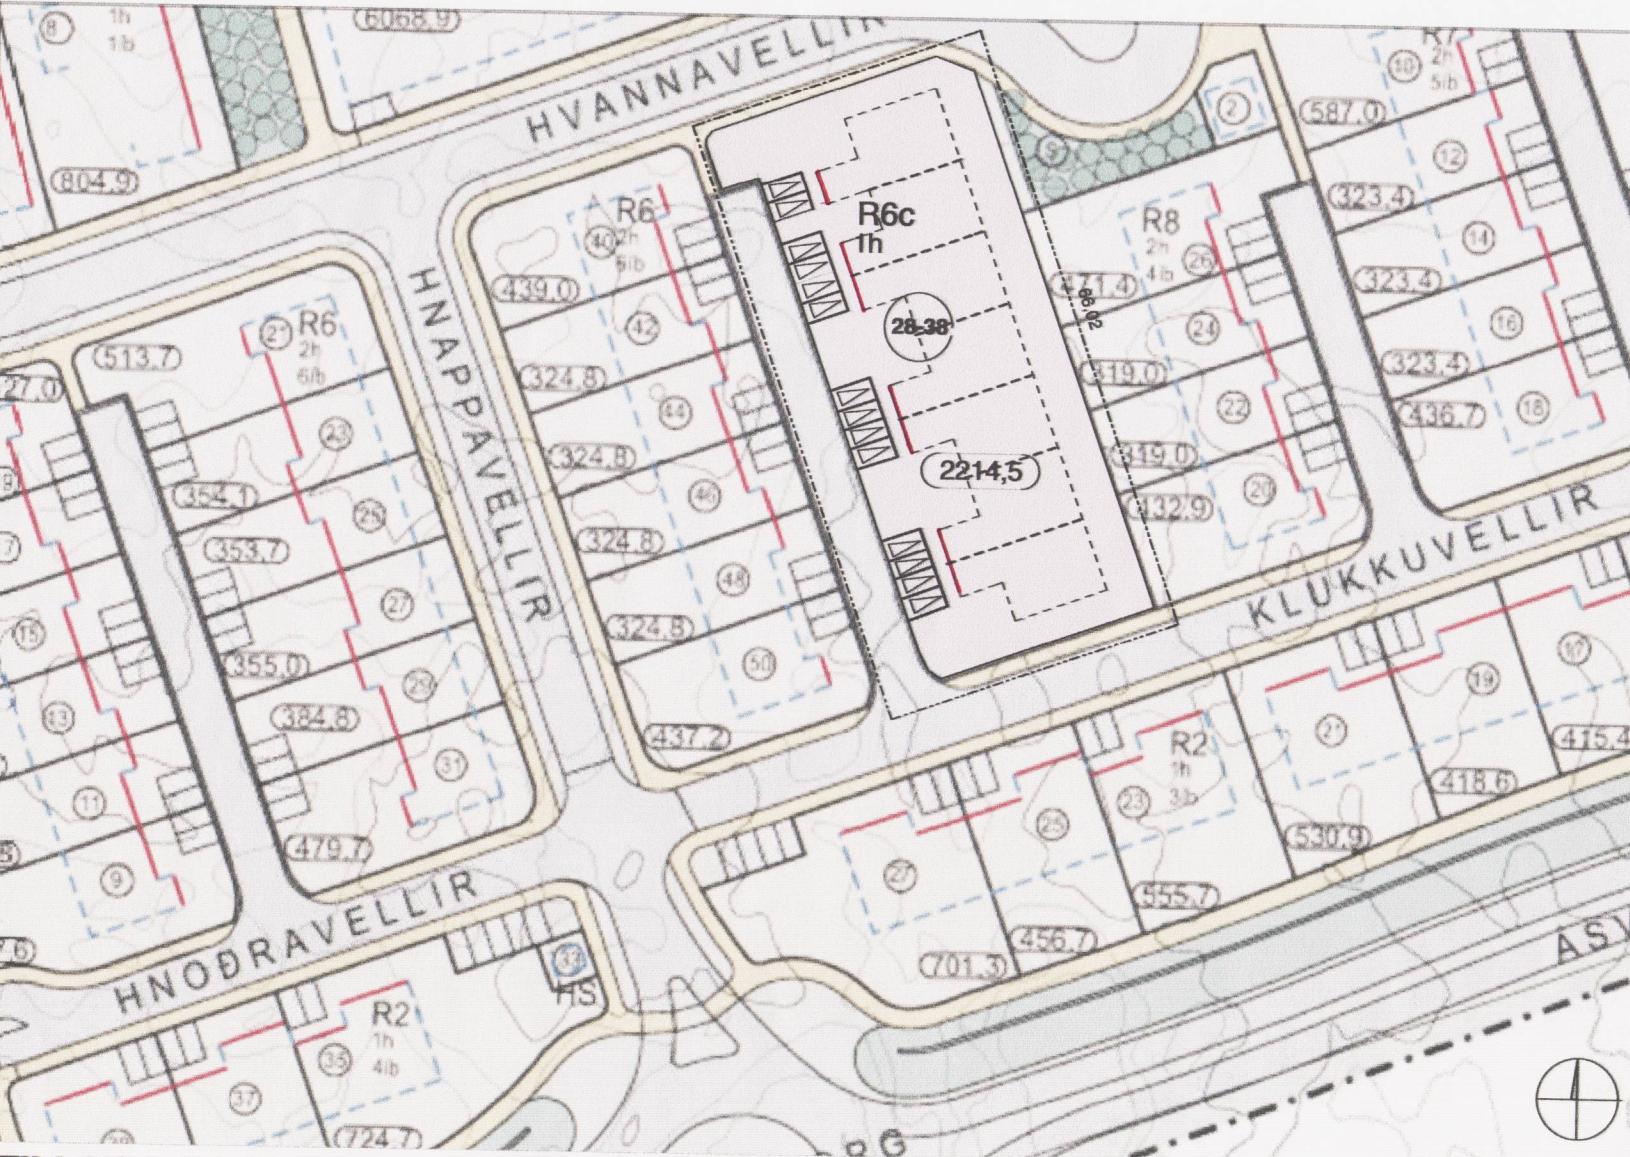

TILLAGA AÐ BREYTTU DEILISKIPULAGI M. 1:1000

**Breyttir skilmálar: VELLIR 6. áfangi varðandi lóðina Klukkuvellir 28 -38
Raðhús R6 verður R6c.**

Lóðin er fyrir sjö íbúða raðhús af gerð R6c, á einni lóð við Klukkuvellir. Breidd byggingarreits verður eins og áður. (óbreytt lengd)

Húsið skal vera á einni hæð.

Pök skal vera risþak. Pakhalli 14- 15.gr. mænishæð mest 450 cm frá gólfkóta aðalhæðar og hámarks hæð útveggja langhliðar er 300 cm.

Bílgeymslur standa fyrir framan (vestan) húsið.

Bundin byggingarlína er sýnd á skipulagsupprætti.

Lóðarstærð kemur fram á skipulagsupprætti.

Hámarks nýtingarhlutfall lóðar miðast við fullnýttan byggingarreit, n.h.f.hámark 0,45.

BREYTING Á DEILISKIPULAGI. Greinagerð.

Breytingar á nágildandi deiliskipulagi er eftirfarandi:

Lóðirnar Klukkuvellir 28-38 verða sameinaðar í eina lóð. Lóðarstærð samtals 2214,5 m².

Íbúðum verður fjöldað úr 6 í 7.

Húsið verður á einni hæð í stað tveggja, með bílgeymslu fyrir framan húsið (vestan).

Byggingareitur verður áfram 66,0 m að breidd en stækkar til vesturs fyrir bílgeymslu. Þar er bundin byggingarlína 7,0 m frá lóðarmörkum.

Pakið verður risþak. Pakhalli 14-15 gr. Mesta hæð mænis verður nú 450 cm í stað 690 cm og hámarks hæð útveggja langhliðar 300 cm í stað 560 cm.

Samtals 14 bílastæði verða á lóðinni í stað 12 áður.



Gildandi aðalskipulag Hafnarfjörðar 2005-2025

SKÝRINGAR:

- [Solid white box] Byggingareitur
- [Dashed white box] Afmörkun deiliskipulags
- [Triangle icon] Bílastæði
- [Red line icon] Bundin byggingarlína
- [White box with green dots] Göngustígur
- [Solid green box] Kvöð um skjól -/ trjábelti

Deiliskipulagsbreyting þessari var grendarkynnt skv.2. mgr.
44. #gr. skipulagslag nr. 123/2010

Fra 16. 1. 2015 Til 16. 2. 2016
há skipulags- og byggingarfulltrúa
og var samþykkt í bæjarstjórn Hafnarfjörðar

pann 18. 2. 2016 RAHNARFJARDARBÆR
Sampykkt deiliskipulagsbreytinganum var auglýst
B-deild Stjórmartíðinda pann 6. 3. 15

TEKNISTOFAN	Hringbraut 17 220 Hafnarfjörði s. 555-2020 / 861-2628 Gisli G. Gunnarsson BFÍ kt. 020649-2409 kvandi@kvandi.is / gisli@kvandi.is www.kvandi.is
KVARDI	verk: Klukkuvellir 28-38 Hafnarfjörði
	verkkaupi: E.R. hús ehf.
	verkefni: Breytingar á deiliskipulagi- (VELLIR 6)
	kvarði: 1: 1000 - 1: 500 dags. 8. des. 2014 hönnun: G. G. teikn: G. G.

SKÝRINGARUPPDRÁTTUR

