



Vesturbyggð

Breyting á deiliskipulagi hafnar- og þjónustusvæðis.

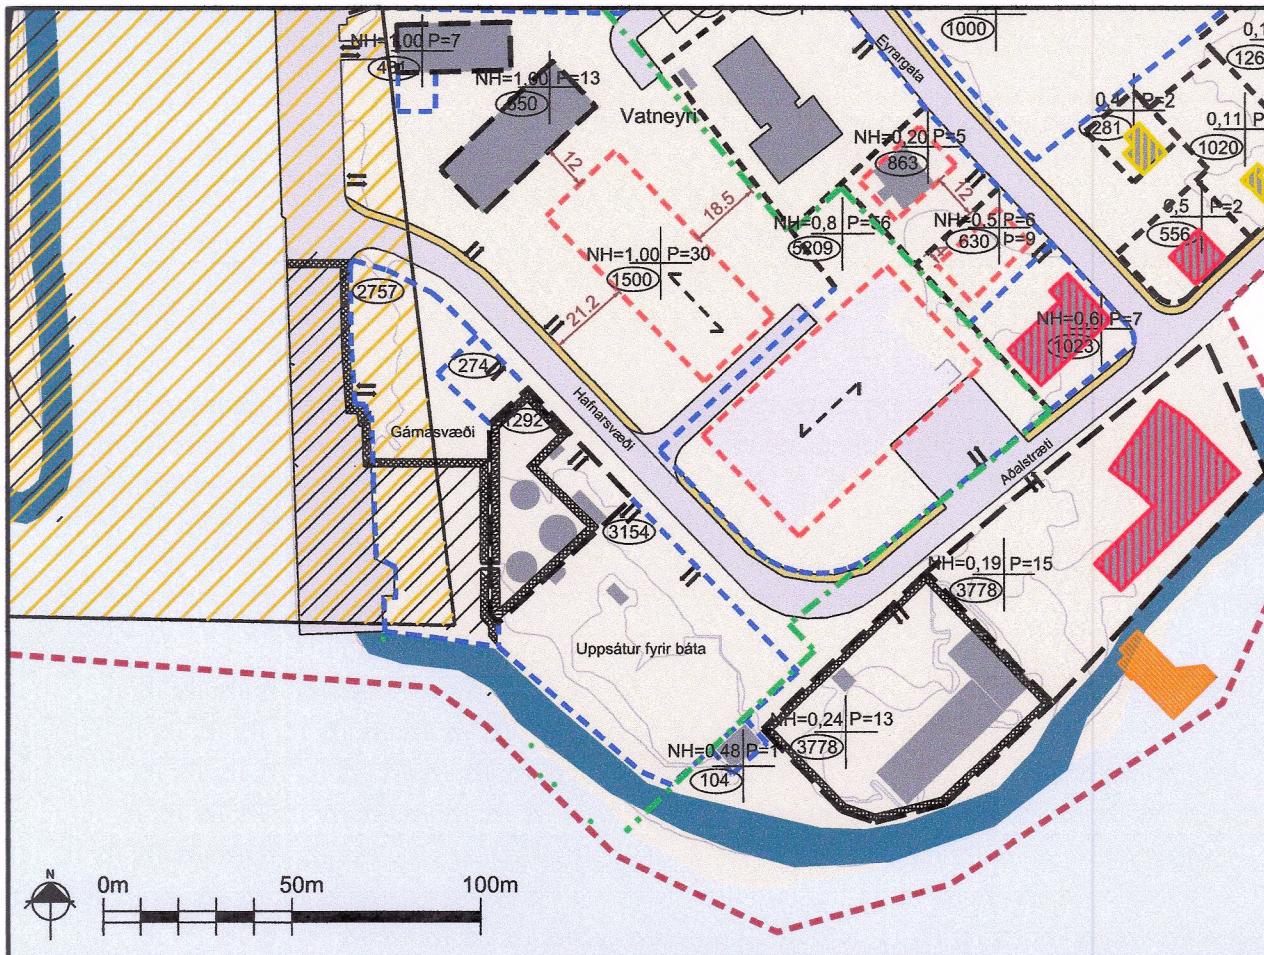

Gildandi deiliskipulag frá júní 2013, m.s.br. mkv. 1:2000.

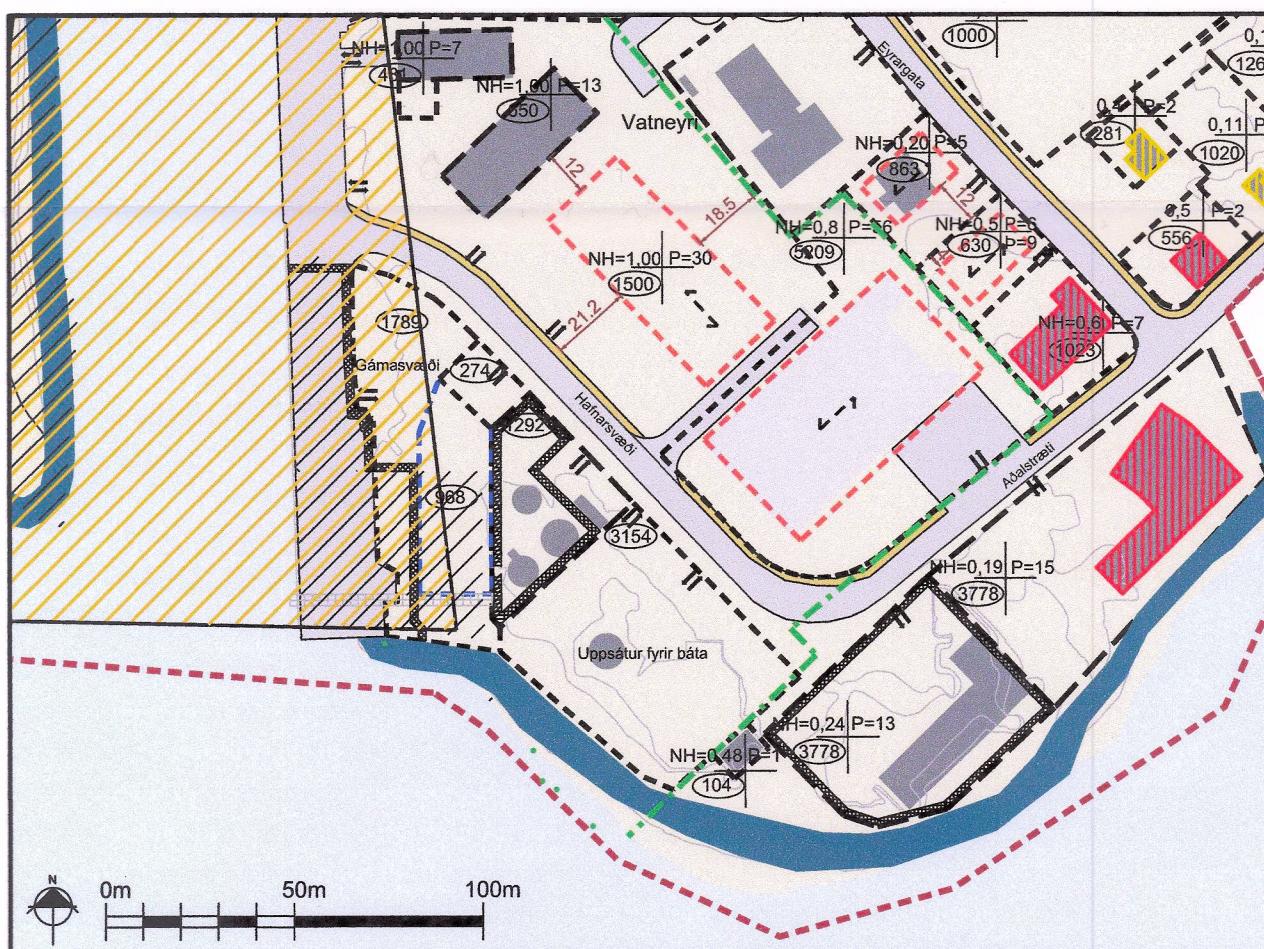

Tillaga að breytingu á deiliskipulagi í mars 2020, mkv. 1:2000.

GREINARGERÐ


Bætt er við 968 m² lóð fyrir meltugeyma á hafnarsvæði Patreksfjarðarhafnar. Gert er ráð fyrir þremur tönkum fyrir meltu, með möguleika á að bæta þeim fjórða við á lóðinni síðar meir. Skulu þeir allir vera innan byggingarreits. Kvöð er um lagnaleið að lóðinni sem sýnd er á uppdrætti.

Tankarnir verða notaðir í meltu Category 2 sem er unnið úr dauðum fiski og Category 3 en þar er unnið úr margskonar hráefni, s.s. slógi, hausum, beinum og afskurði sem fellur til bæði við vinnslu á hvítum fiski og rauðum fiski (silungur, lax, bleikja). Tankarnir verða fluttir til Patreksfjarðar. Aðgengi að geynum skal tryggt frá lóð fyrir gámasvæði. Vegna nálægðar við olíubirgðastöð þarf að vinna serstaka brunahönnun í samræmi við reglugerð 884/2017 um varnir gegn olíumengun frá starfsemi í landi sem gildir fyrir þá starfsemi sem fram fer á lóðinni. Breytingar á starfsemi á lóðinni krefst uppfærslu og endursamþykktar brunahönnunar. Lagnleiðir liggja um lóðina og því er þörf á sérstökum styrkingum á lögnum ef geymar verða reistar ofan á þeim.

Hámarkshæð geyma er 8m frá lóð umhverfis geymana.

Ný lóð er 968 m² og minnkar gámasvæði sem því nemur við breytinguna, úr 2757 m² í 1789 m². Aðkoma að nýri lóð verður um hafnarkant. Kvöð um girðingu á hafnarkanti breytist vegna nýrrar lóðar. Lóð skal haldið snytilegri og komið í veg fyrir lyktarmengun eftir fremsta megni.

Að öðru leyti gilda skilmálar deiliskipulagsins.

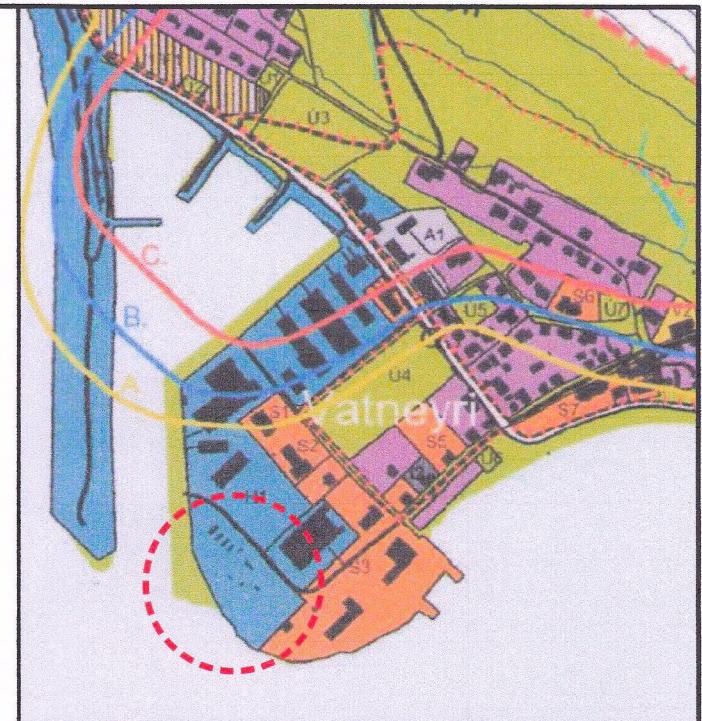

Aðalskipulag Vesturbyggðar 2006-2018, þéttbýlisuppdráttur Patreksfjörður

Skýringar

- [Yellow square] Núverandi lóðarmörk/byggingareitur
- [Blue dashed line] Ný lóðarmörk
- [Red dashed line] Nýr byggingareitur
- [Black line] Gata
- [Yellow line] Stigur
- [Blue area] Sjóvörn
- HÆTTUMAT**
- [Red line] C
- [Blue line] B
- [Yellow line] A
- [Right-pointing arrow] Mænisstefna
- NH=0,1** Nýtingarhlutfall
- [Circle with number] Löðarsærð
- P=1 Fjöldi bílastæða á lóð
- b=9 Mænishæð
- Innsiglingamerki
- Hafnarvernd**
- [Yellow diagonal lines] Kvöð vegna leiðarmerkinga
- Deiliskipulagsmörk**
- [Green dashed line] Mörk hafnarsvæðis
- [Grey area] Núverandi byggingar
- [Light blue area] Víkjandi byggingar
- Aðkoma að lóð**
- [Orange line] Ný trébryggja/flotbryggja (til skýringar)
- [Solid black line] Kvöð um aðkomu
- [Solid black line] Kvöð um girðingu
- [Solid grey line] Kvöð um lagnir
- [Red hatched area] Hverfisvernd 1. flokkur
- [Yellow hatched area] Hverfisvernd 2. flokkur

Deiliskipulag þetta sem fengið hefur meðferð í samræmi við ákvæði 41. gr. skipulagslaða nr. 123/2010 var samþykkt í skipulags- og byggingarnefnd þann 2020 og

i bæjarstjórn þann 2020.

Tillagan var auglýst frá 2020 með athugasemdafresti til 2020.

Auglýsing um gildistöku deiliskipulagsins var birt í B-deild Stjórnartíðinda þann 2020.


Rebekka Hilmarsdóttir, Bæjarstjóri


BR. DAGS. BREYTING

REIKN. TEIKN.



VESTURBYGGÐ
VERKKAUP - HEIMILISFANG-SÍMI



LANDMÓTUN HAMRABORG 12 - 200 KÓPAVOGUR - SÍMI: 575 5300 - FAX: 554 5380 - NETFAX: landmotun@landmotun.is

VATNEYRI

TILLAGA AÐ BREYTINGU Á DEILISKIPULAGI
HAFNAR- OG ÞJÓNUSTUSVÆÐIS

DEILISKIPULAG -
BREYTINGARUPPDRÁTTUR

SKIPULAG-YPL, OÖG
TEIKNAÐ-ÖÖG, KUS
SAMÞYKKT

KT.

KVARDI1: 2.000, A3

KÓPAVOGUR

dags.10.07.2020

VERKNR.

TEIKN. NR.

4607-DH2001

01